

O b e c K L O K O Č O V

Spoločný obecný úrad Turzovka, Stred 178, 023 54 Turzovka

Č.j. R2959/2026//S261/2026

Vybavuje: Ing. Straková, 041/4209353

V Turzovke, 26.03.2026

O Z N Á M E N I E

o začatí konania o zmene stavby pred jej dokončením a upustenie od miestneho šetrenia a ústneho rokovania

Stavebník Matej Straka, [REDACTED] podal dňa 25.03.2026 na tunajší stavebný úrad žiadosť o vydanie povolenia zmeny stavby pred jej dokončením na stavbu: „**SO 02 Hospodárska budova a SO 03 Altánok** „ na parcele **SO 02 CKN č. 7170, 7171/1 a SO 03 na parcele 7170** spočívajúcu v **zmene umiestnenia, v zmene pôdorysných rozmerov** v k.ú **Klokočov**. Stavebné povolenie bolo vydané Obcou Klokočov pod č.Výst. 786/2017/Ča zo dňa 29.11.2017.

Zmena umiestnenia:

*Pôvodne : SO 02 Hospodárska budova na parcele CKN č. 7173, CKN č. 7171
SO 03 Altánok na parcele CKN č. 7172, CKN č. 7171*

*Nové: : SO 02 Hospodárska budova na parcele CKN č. 7170, CKN č. 7171/1
SO 03 Altánok na parcele CKN č. 7170*

Odstupové vzdialenosti SO 02 Hospodárskej budovy- nové :

- *Od parcely CKN č. 7174 bude min. 15,00 m*
- *Od parcely CKN č. 7167 bude min. 8,00 m*
- *Od RD č. 1355 bude min. 1,60 m*
- *Od parcely CKN č. 7150 bude min. 26,90 m*

Odstupové vzdialenosti SO 03 Altánok – nové:

- *Od parcely CKN č. 7170 na hranici a 3,4 m 0*
- *Od parcely CKN č. 71671 na hranici*
- *Od RD č. 1355 bude min. 17,70 m*

Zmena pôdorysných rozmerov stavby:

*Pôvodne: SO 02 Hospodárska budova rozmerov 9,00 m x 7,00 m
SO 03 Altánok rozmerov 6,00 m x 6,00 m*

*Nové: SO 02 Hospodárska budova rozmerov 16,60 m x 6,60 m
SO 03 Altánok rozmerov 7,80 m x 5,10 m*

Týmto dňom bolo začaté konanie o zmene stavby pred jej dokončením.

Obec Klokočov v súlade s ustanoveniami § 84 ods. 6 zákona č. 25/2025 Z.z. a o zmene a doplnení niektorých zákonov a v súlade s § 61 ods.1,3 a §68 zák.č. 50/1976 Zb. / stavebný zákon / v znení neskorších predpisov, oznamuje začatie konania o zmene stavby pred jej dokončením dotknutým orgánom štátnej správy a známym účastníkom konania a súčasne podľa ustanovenia § 61 odst. 2 zákona č. 50/1976 Zb. (stav. zákon) v znení neskorších

predpisov upúšťa od miestneho šetrenia a od ústneho pojednávania.

Do podkladov rozhodnutia je možné nahliadnuť na tunajšom Spoločnom obecnom úrade v Turzovke počas stránkových dní. Účastníci konania môžu svoje námietky k žiadosti uplatniť písomne resp. ústne na Spoločnom obecnom úrade v Turzovke najneskôr do **21.04.2026** v opačnom prípade nebudú vzaté do úvahy.

V rovnakej lehote oznámia svoje stanoviská aj dotknuté orgány štátnej správy. Na pripomienky uplatnené po určenom termíne sa neprihliada.

Ing. Radoslav Zajac
starosta obce

v zast. Ing. Dominika Straková
Spoločný obecný úrad Turzovka

Doručuje sa:

Matej Straka, [REDACTED]

Účastníkom


konania vlastníkom dotknutých parciel a susedných parciel EKN č. 31412, EKN č. 31413, EKN č. 27340/1, EKN č. 27340/2, CKN č. 7150, CKN č. 7174 sa oznámenie doručuje verejnou vyhláškou podľa § 26 ods. 2 zákona č. 71/1967 Zb. o správnom konaní.

Na vedomie:

Okresný úrad Čadca, pozemkový odbor

Toto oznámenie má povahu verejnej vyhlášky podľa § 26 zákona č. 71/1967 Zb. správny poriadok, musí byť vyvesené po dobu **15 dní** na úradnej tabuli Obce Klokočov, Mesto Turzovka – spoločný obecný úrad Turzovka a súčasne na svojom webovom sídle, ak ho má zriadené. Posledný deň tejto lehoty je dňom doručenia.

PROJEKT SKUTOČNÉHO VYHOTOVENIA
SO 03 - 02 SITUÁCIA
M 1:250

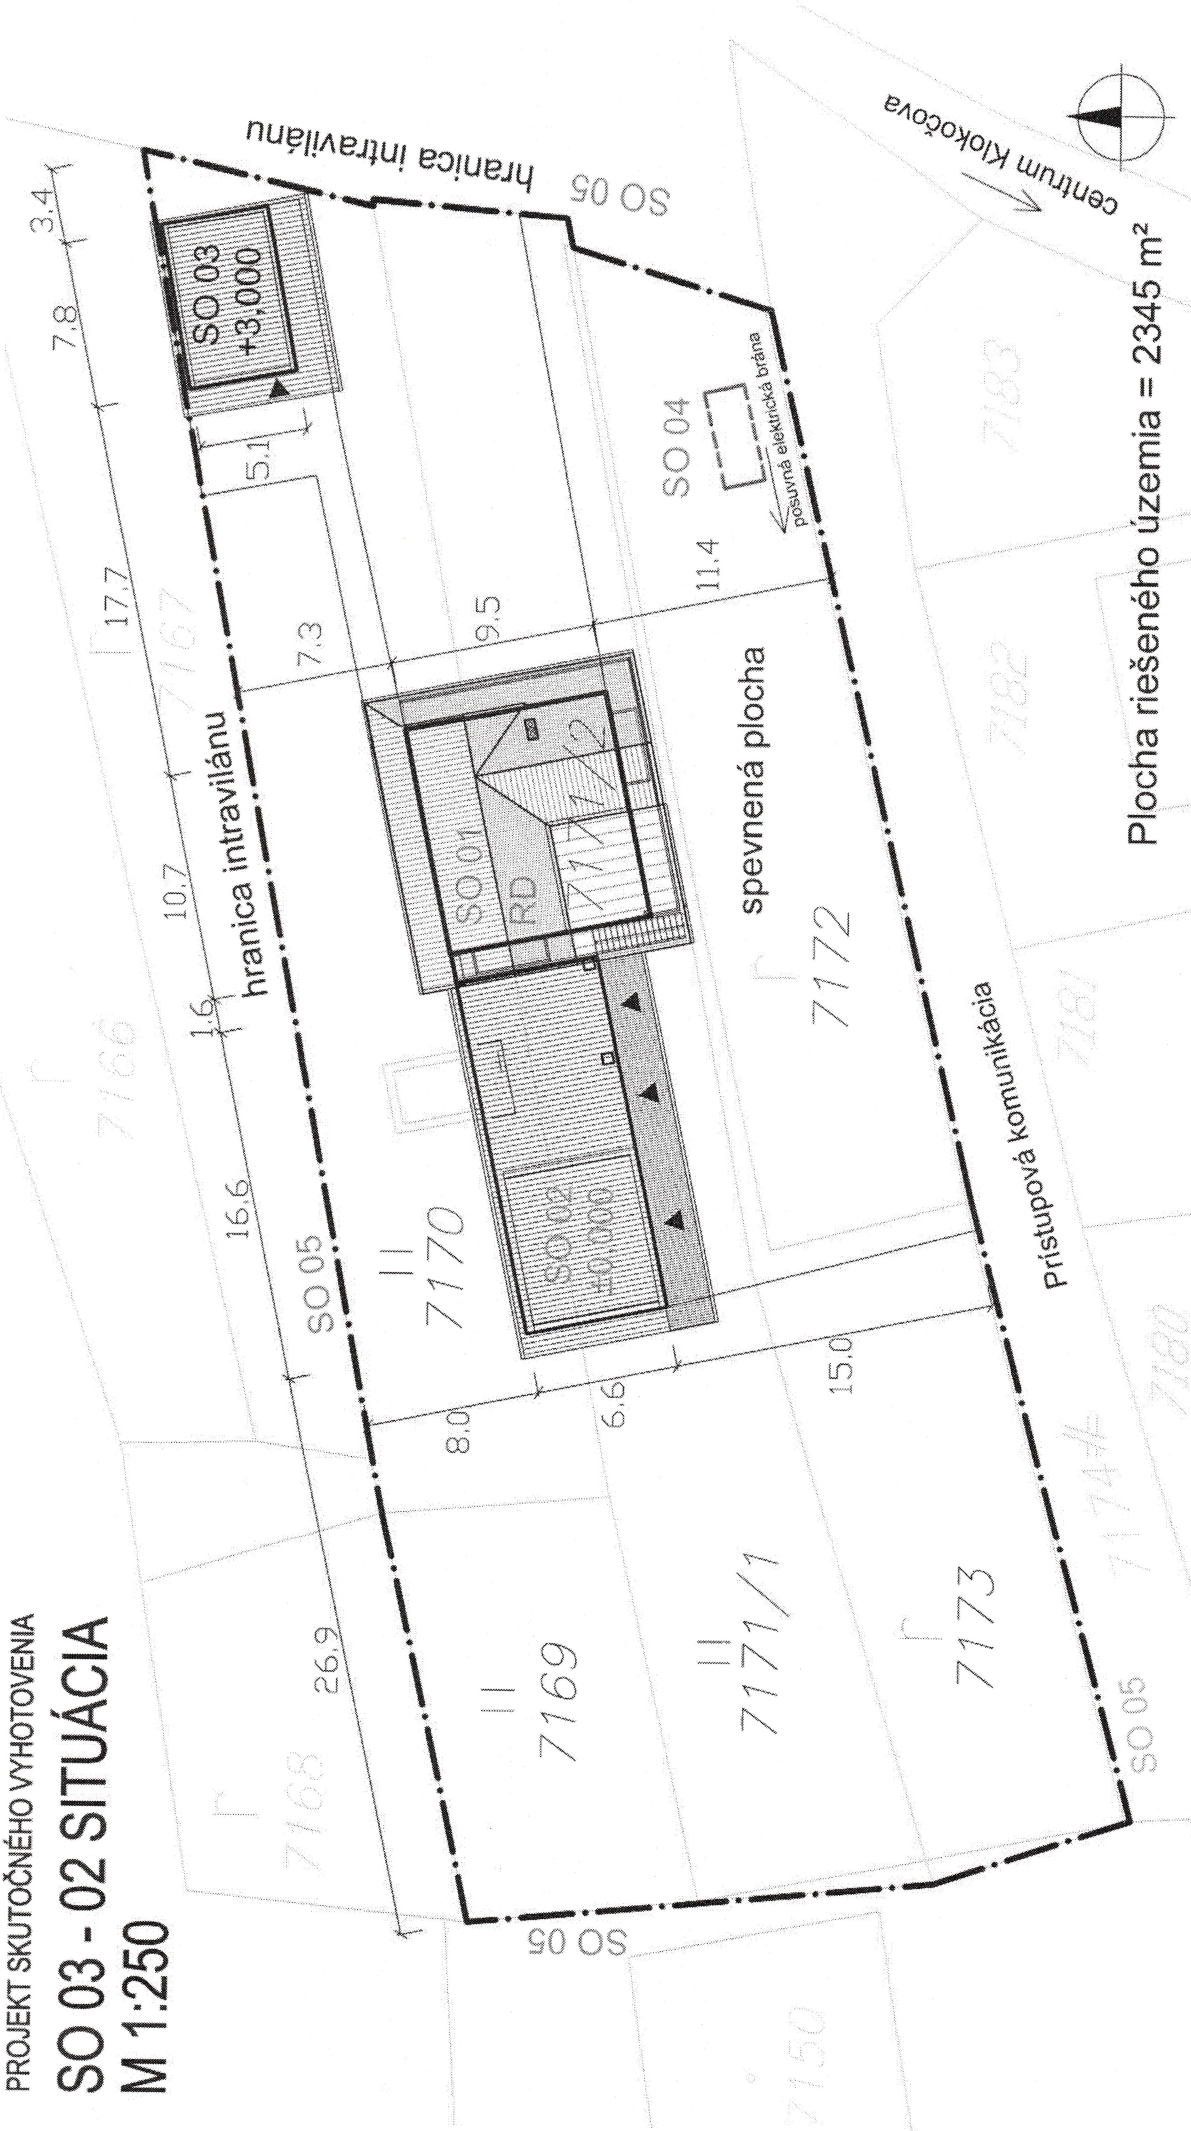

Plocha riešeného územia = 2345 m²

±0,000 = 650,00 m n.m.

STAVEBNÉ OBJEKTY:

- SO 01 : Drevený zrubový rodinný dom (101,65 m²)
- SO 02 : Hospodárska budova (125,30 m²)
- SO 03 : Altánok (39,87 m²)
- SO 04 : Žumpa (11,5 m³)
- SO 05 : Oplotenie - celková dĺžka 221m

LEGENDA:

- NAVRHOVANÉ OBJEKTY
- PARCELY V MAJETKU INVESTORA
- OSTATNÉ JESTVUJÚCE OBJEKTY A PARCELY

Zod. projektant	Ing. Dagmar Kapustová	Dátum	02/2026
Projektant	Ing. Dagmar Kapustová	Stupeň Projekt skut. výh.	2 / A4
Stavba	Drevený zrubový rodinný dom s hospodárskou budovou a žumpou	Formát	1:250
Miesto stavby	Kľakovo, p.č. 7169-73 KNC	Mierka	Číslo výkresu
Objekt	SO 03 - ALTÁNOK		02
Časť	Stavebná		
Investor	Matej Straka, Hlavice 1151, 023 22 Kľakovo		
Obsah	SITUÁCIA		